


Detalhamento típico - Sinalização vertical
Sem Escala

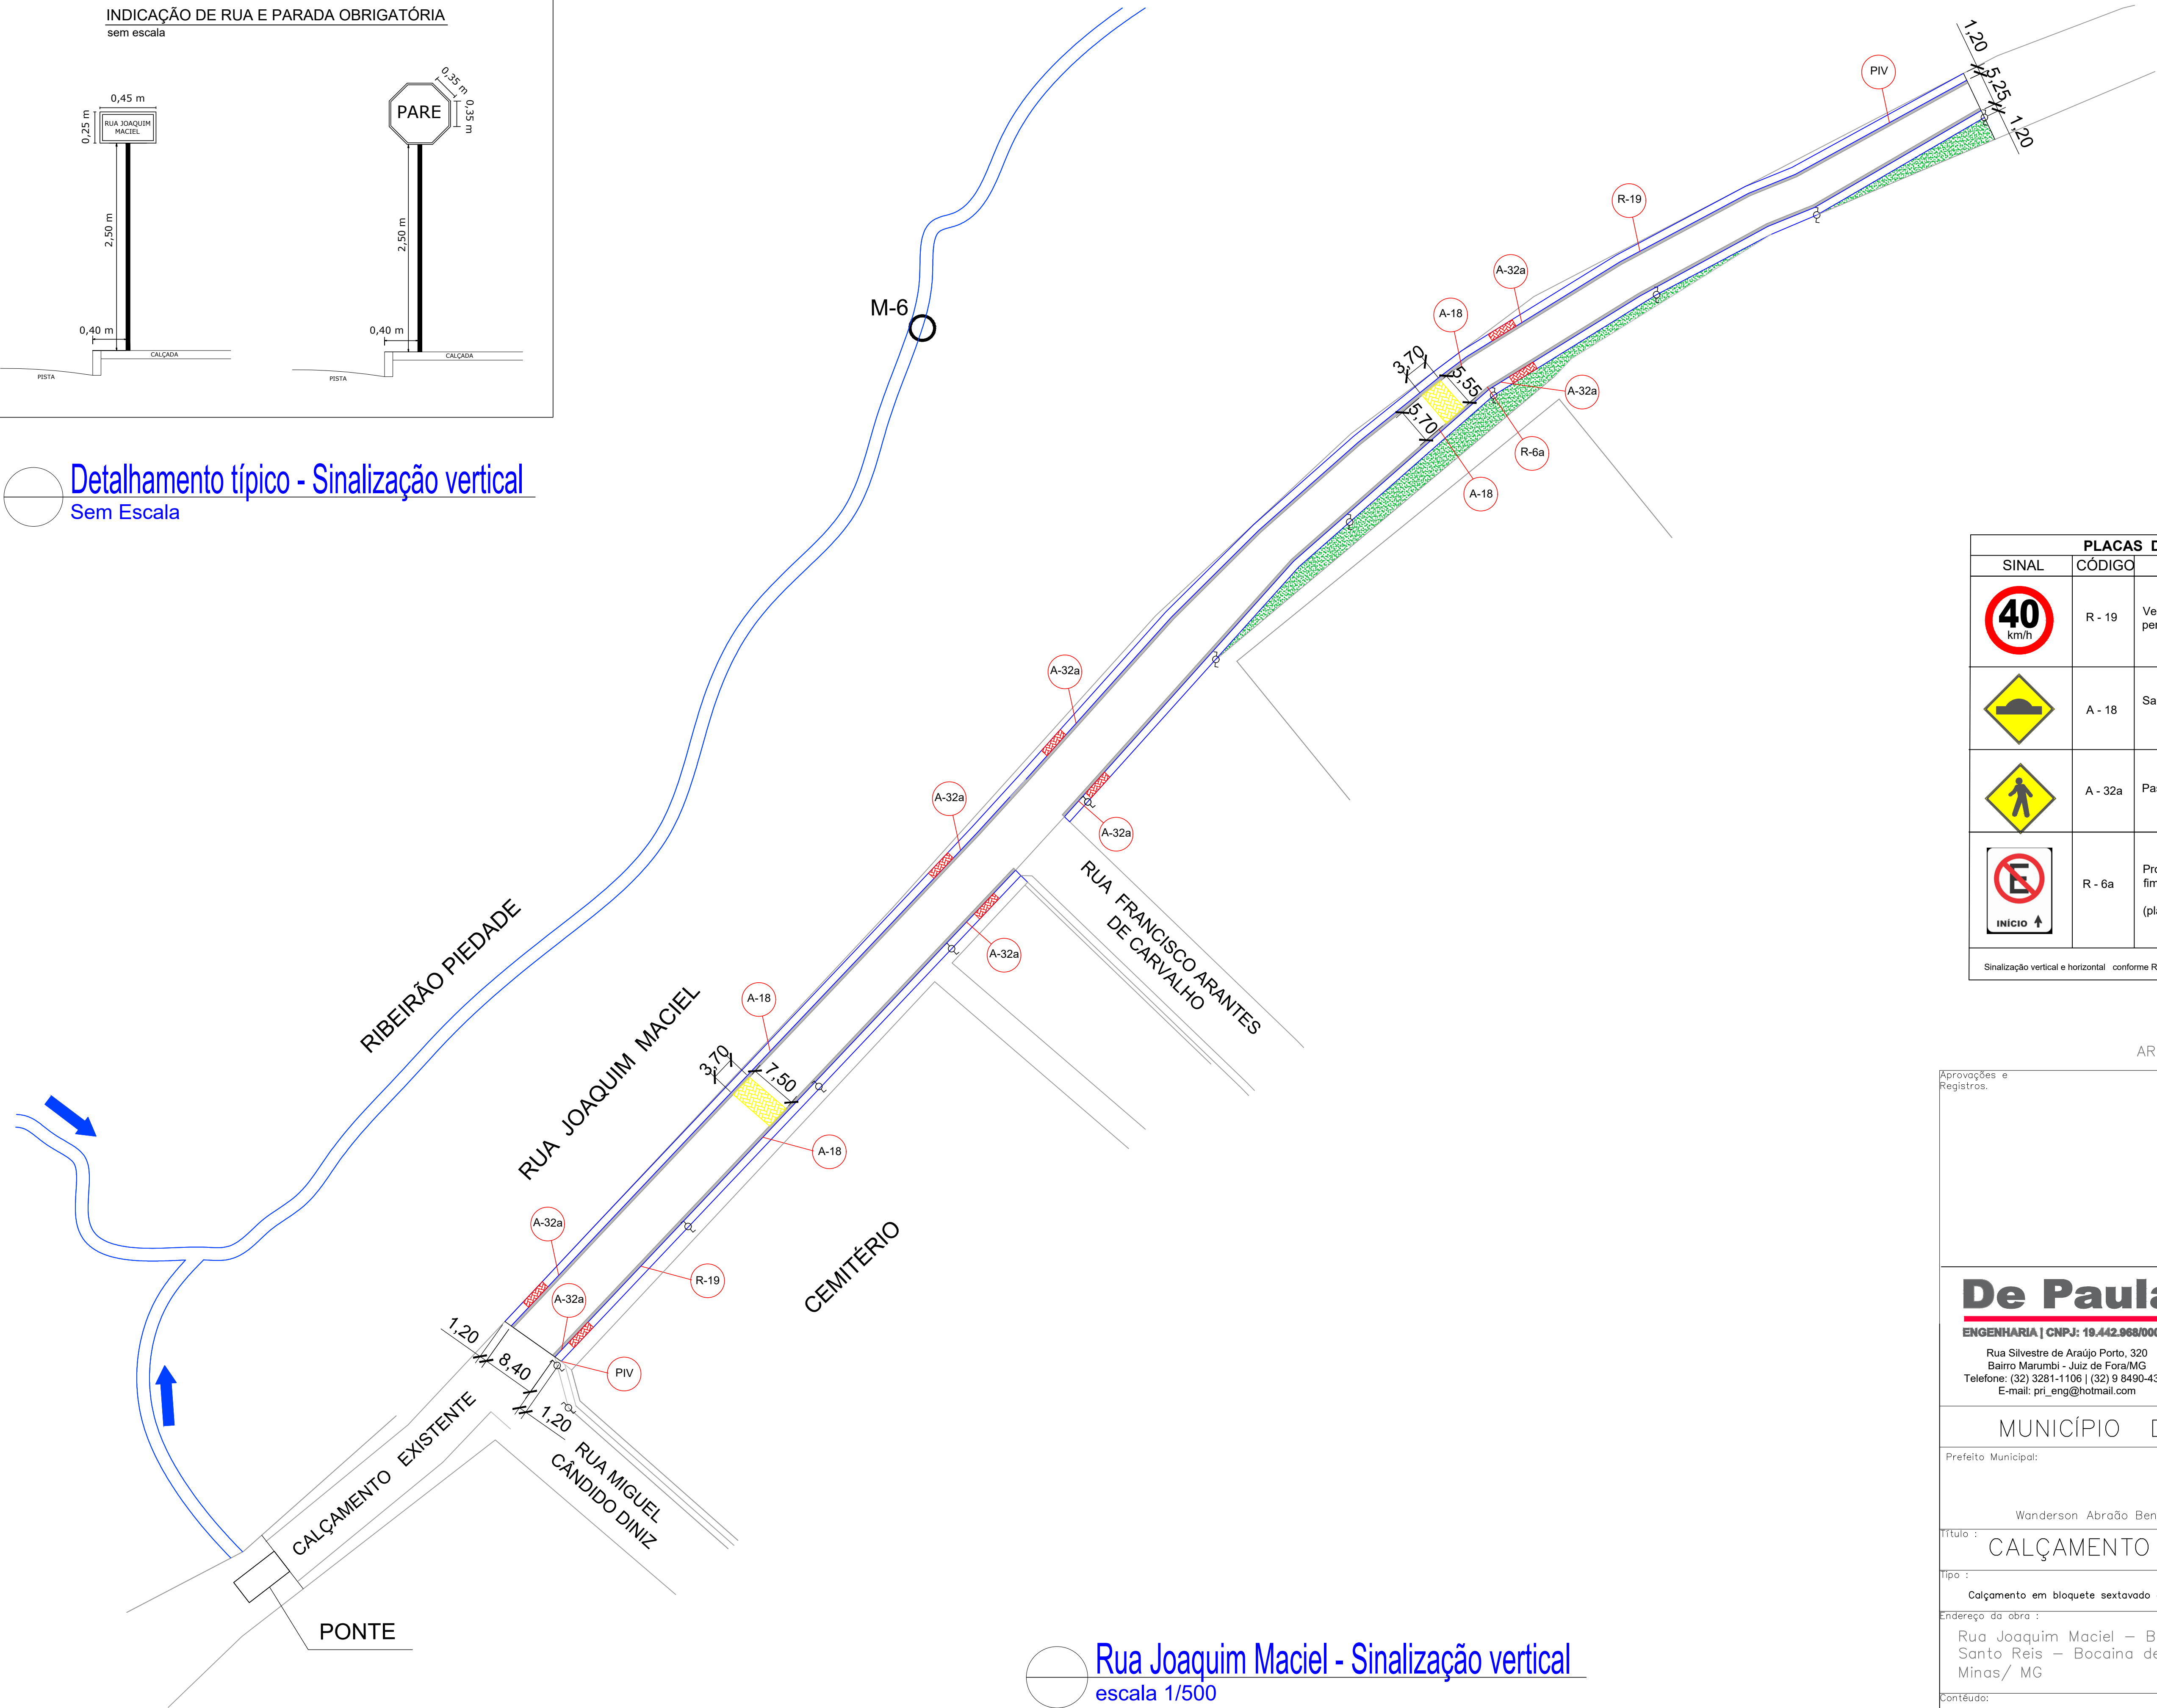

Rua Joaquim Maciel - Sinalização vertical
escala 1/500

PLACAS DE SINALIZAÇÃO TRÂNSITO			
SINAL	CÓDIGO	NOME	DIMENSÕES / ÁREA
	R - 19	Velocidade máxima permitida	Diâmetro = Ø = 0,50 metros Área = 0,196 m2
	A - 18	Saliência ou lombada	Lado = 0,45 metros Área = 0,20 m2
	A - 32a	Passagem de pedestre	Lado = 0,45 metros Área = 0,20 m2
	R - 6a	Proibido estacionar início e fim (placa complementar)	Comprimento = 0,50 metros Largura = 0,50 metros Área = 0,25 m2
Sinalização vertical e horizontal conforme Resolução nº 180, de 26-08-2005, Conselho Nacional de Trânsito (CONTRAN).			

ART – CREA–MG N° 14201800000004698465

Aprovações e Registros.

De Paula

Engenharia | CNPJ: 19.442.968/0001-04

Rua Silvestre de Araújo Porto, 320
Bairro Marumbi - Juiz de Fora/MG
Telefone: (32) 3281-1106 | (32) 9 8490-4353
E-mail: pri_eng@hotmail.com

Responsável Técnico:
Engº Civil Priscila C. de Paula Neto –
CREA–MG 142702/D

MUNICÍPIO DE BOCAINA DE MINAS

Prefeito Municipal:

CNPJ:

Fone :

Wanderson Abraão Benficio

18.194.076/0001–60

(32) 3348–1102

CONTRATO CONVÊNIO:

Nº 845190/2017

Título :
CALÇAMENTO EM BLOQUETE DE RUAS

Tipo :
Calçamento em bloquete sextavado de vias urbanas do Município

Área :
2.968,70 m2

Endereço da obra :
Rua Joaquim Maciel – Bairro Santo Reis – Bocaina de Minas/ MG

Indicada
Data base Sinapi :
Jun/2020

Folha :
03/06

Conteúdo:
As Built – sinalização

Revisão Nº:
Reprogramação
Data :
09/09/2020